


-  FONTANE
-  SERVIZI IGIENICI CHIMICI
-  SERVIZI IGIENICI DISABILI
-  PUNTI DISTRIBUZIONE ACQUA POTABILE

N.B.: L'illuminazione distribuita dai quadri QG1, QG2, QG3, QG4, QG5, QG6, QG7 E QG8 sarà provvista di alimentazione da generatore ausiliario non automatico con commutazione effettuata da personale addetto sempre presente

LEGENDA

-  PUNTO CONSEGNA ENEL
-  QUADRETTO ELETTRICO
-  TORRE FARO EQUIPAGGIATA CON RIFLETTORI INDUSTRIALI ALIMENTATA CON CELLE FOTOVOLTAICHE
-  TORRE FARO EQUIPAGGIATA CON RIFLETTORI INDUSTRIALI DA 400W/JM
-  RIFLETTORI INDUSTRIALI DA 400W/JM
-  RIFLETTORI DA 1000 W/JM
-  **G.E.** GENERATORE ELETTRICO NON AUTOMATICO CON COMMUTAZIONE EFFETTUATA DA PERSONALE ADDETTO SEMPRE PRESENTE

-  POZZETTO ATTACCO ACQUA
-  POZZETTO CAVI ELETTRICI
-  POZZETTO FOGNATURA
-  POZZETTO CONTATORE ACQUA
-  PANNELLI DELIMITAZIONE PRO LOCO
-  PALI PROVVISORI RETE ELETTRICA
-  PUNTO DISTRIBUZIONE ACQUA POTABILE
-  FONTANE
-  SERVIZI IGIENICI CHIMICI
-  COPERTURA IN LAMIERA CAVI ELETTRICI ESTERNI
-  CADITOIE

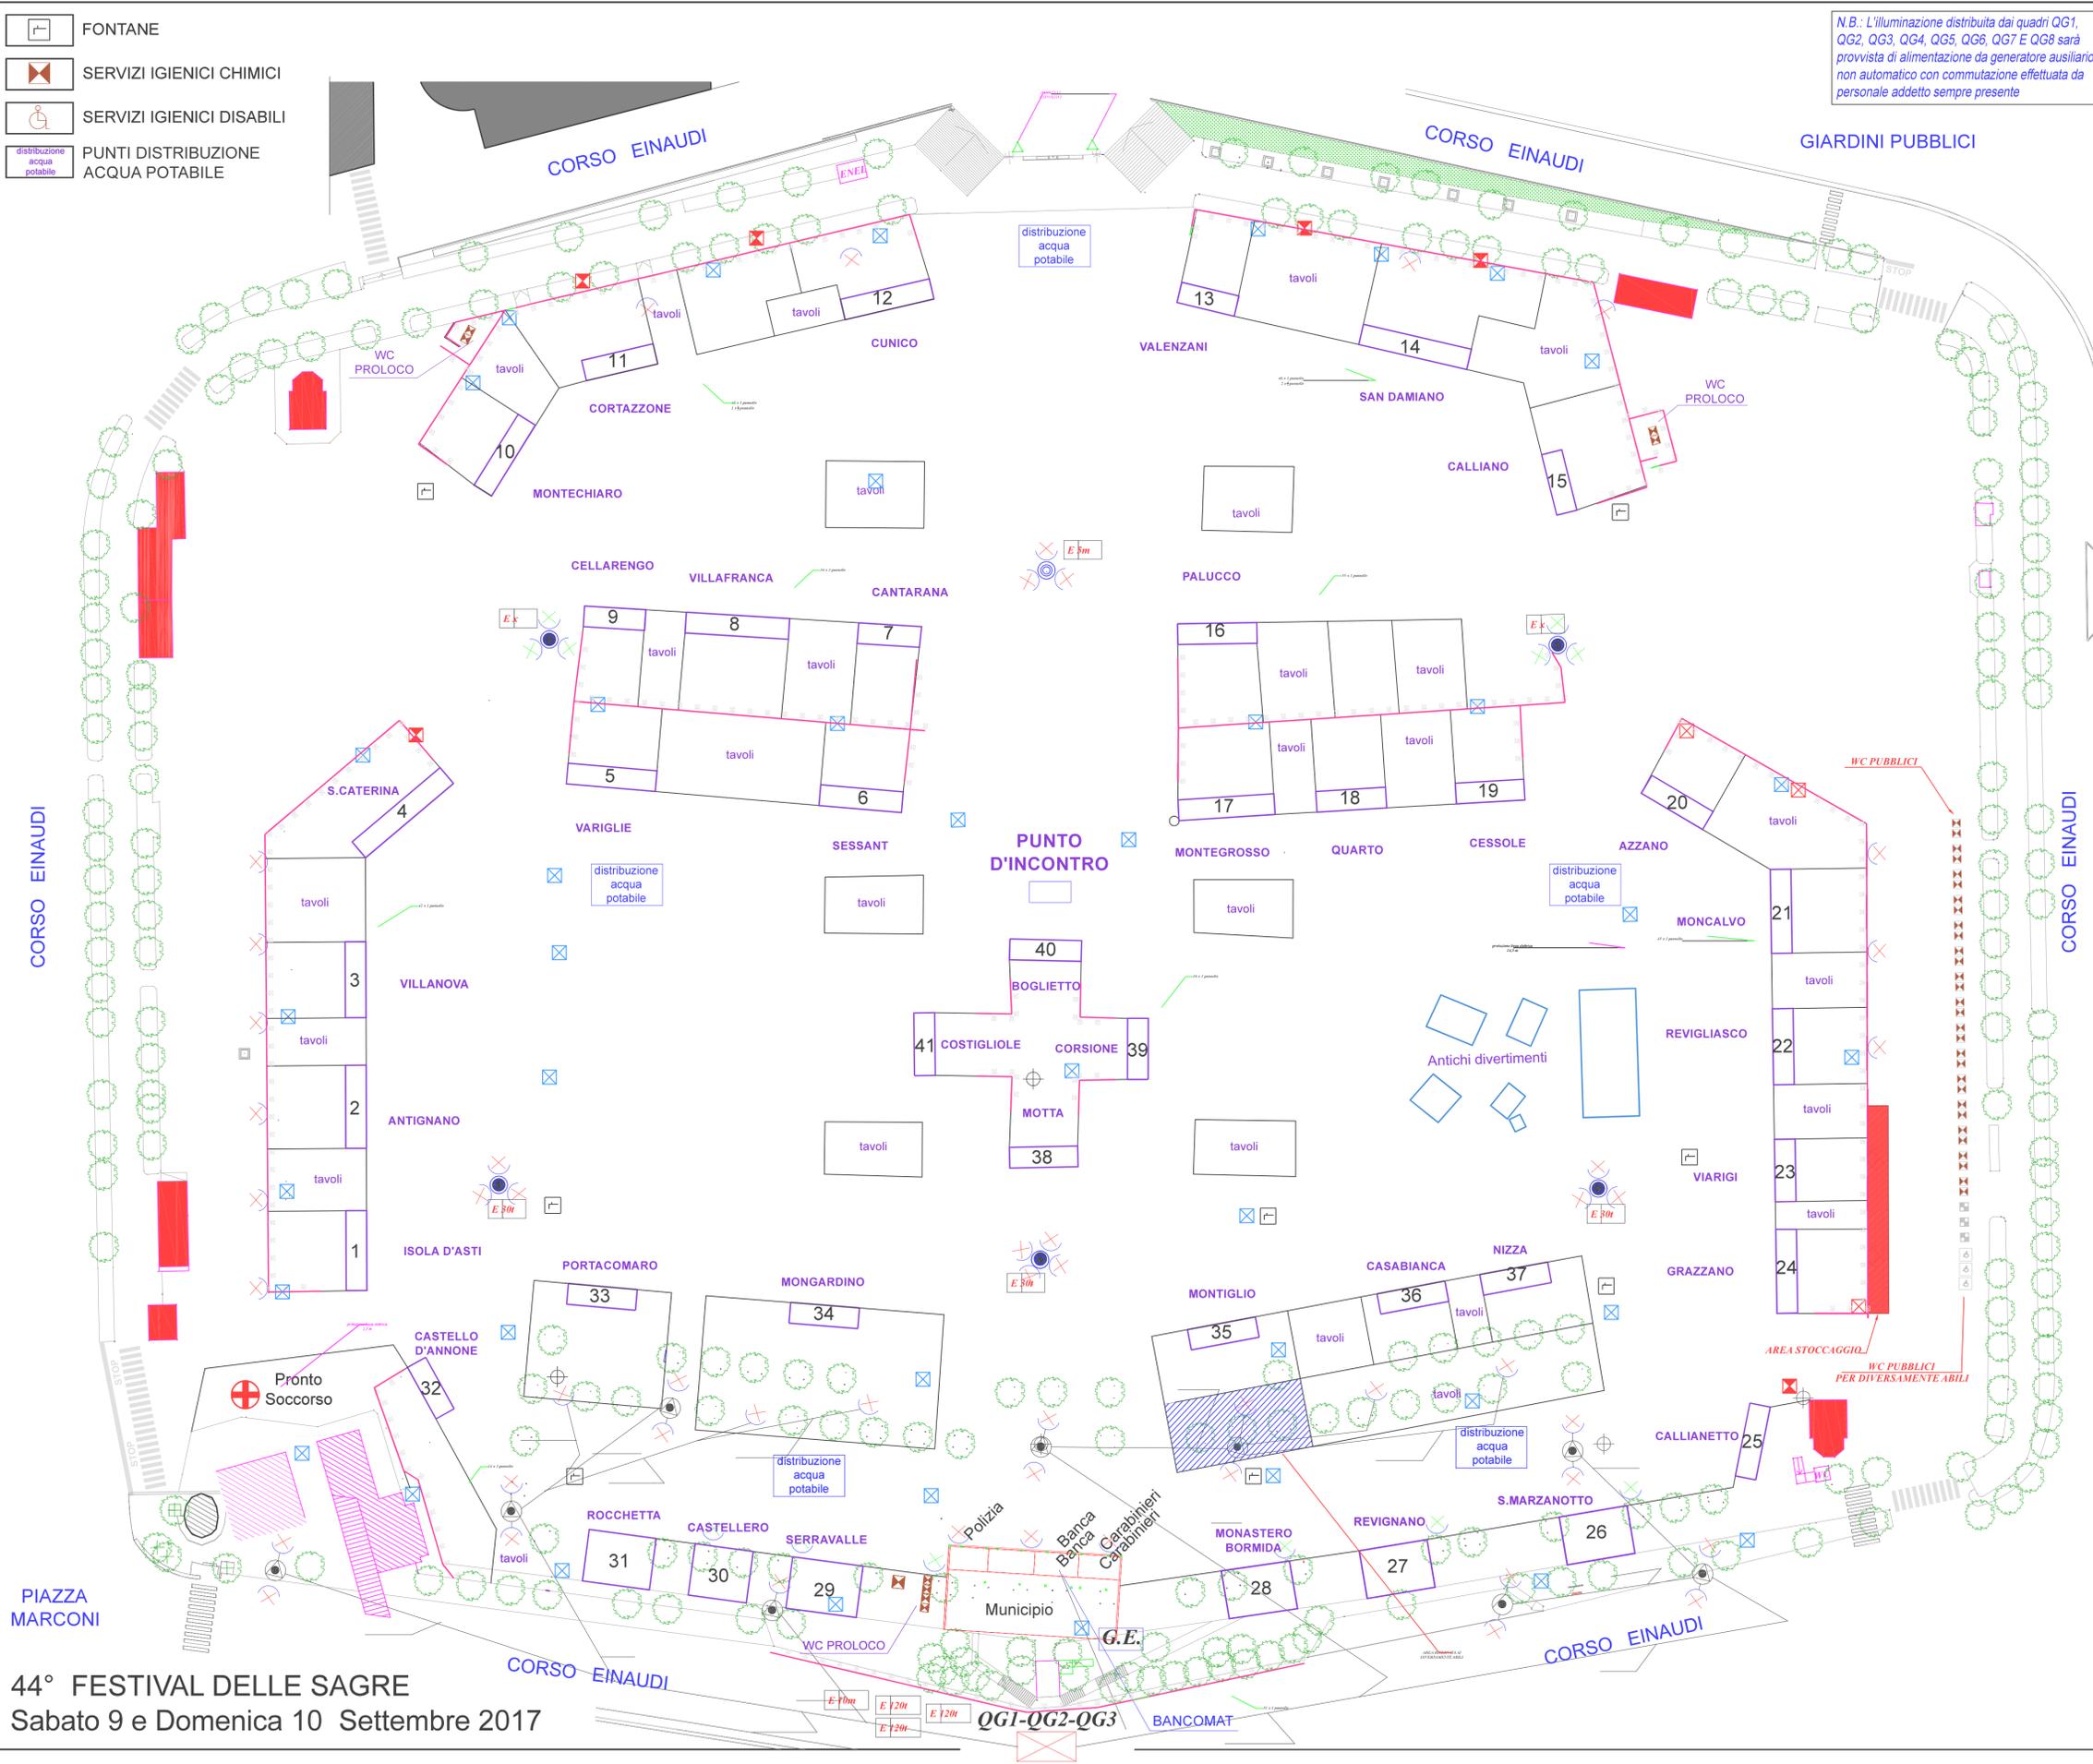

44° FESTIVAL DELLE SAGRE
Sabato 9 e Domenica 10 Settembre 2017

COMUNE DI ASTI PROVINCIA DI ASTI			
PROGETTO:	Impianto elettrico - L.46/90 e D.M. 37/2008 - DPR 447/91		
COMMITTENTE:	F.T.P. - Società Cooperativa V. XX Settembre, 126 - 14100 Asti		
UBICAZIONE:	P.zza del Palio - Asti		
STUDIO			TECNO SISTEMI di Marco Freguelli via Conella, 21 - 14100 Asti (AT) Tel. 3476491989 Email: info@studiotecnosistemi.it www.studiotecnosistemi.it
	TECNO SISTEMI IMPIANTI TECNOLOGICI INTEGRATI IN ARCHITETTURA		
FIRMA COMMITTENTE	TIMBRO E FIRMA TECNICO INCARICATO	TIMBRO E FIRMA TECNICO COMPETENTE	
OGGETTO TAVOLA AS BUILT: IMPIANTO ELETTRICO DI DISTRIBUZIONE LUCE "FESTIVAL DELLE SAGRE ASTIGIANO 2017"			E1
SCALA	DATA	AGG.	REV.
--	09/09/2017		